


RD 139
vers Arzal

RD 139
43.37
43.37

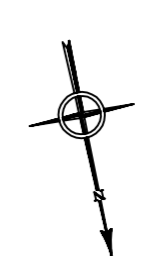

-LEGENDE-

- Colporteur eaux pluviales B.A. Classe : 200B
- Regard de visite eaux pluviales
- Boite de branchement eaux pluviales
- PVC Ø250 CR8
- Branchement eaux pluviales PVC Ø160 CR8
- Caille PVC
- Caille eaux pluviales

Département du Morbihan
Commune de
MARZAN
Parc résidentiel de loisirs
" *Le Jardin de Stevo* "
Assainissement eaux pluviales
- PLAN 1/2 -

Echelle (s) : 1/200
Date : 29/07/15
Visa :
Dessiné par : PBR
Vérifié par : GLE
PLAN DE RECOLEMENT
Dates :
Modifications (s) :


